


横断面（舗装工）

断面 ： NO.23・舗装工-左側

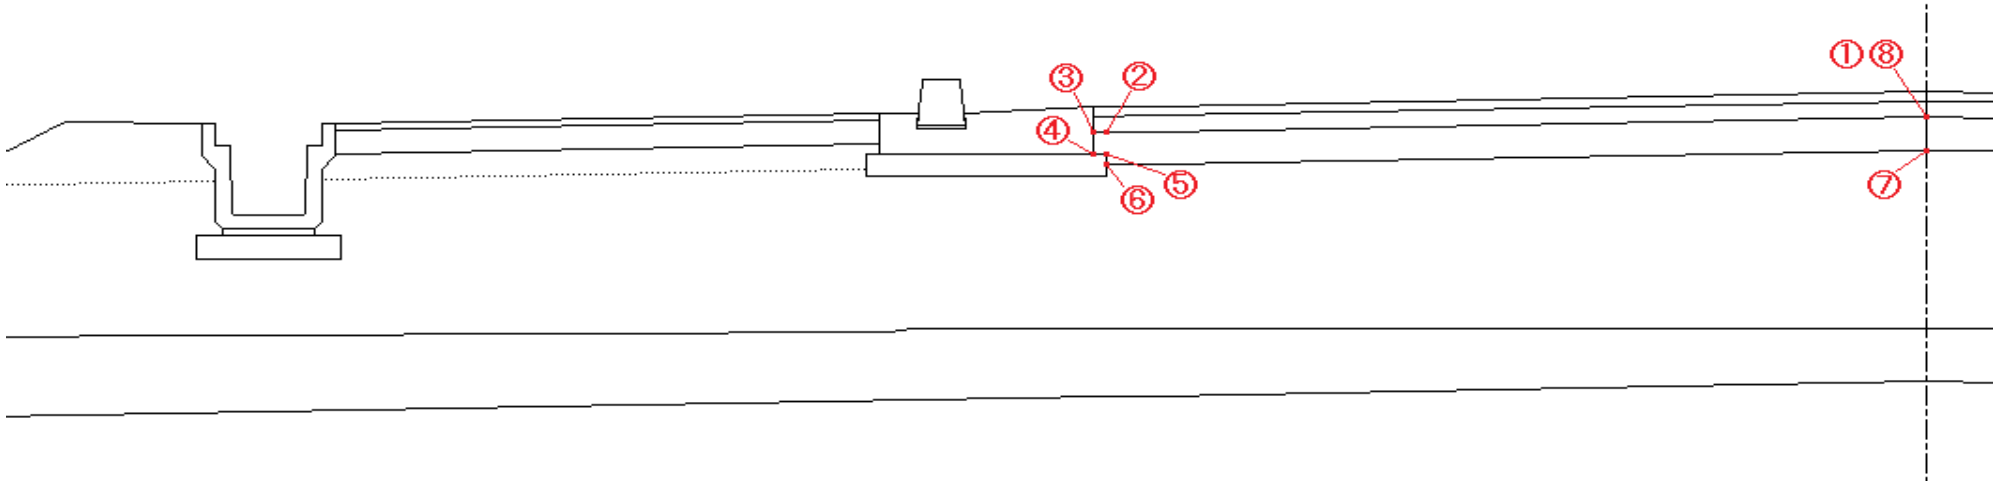

【読取り結果】
【チェックポイント】

項番	項目	舗装厚	チェック結果	備考
1	表層工	0.040000	一致・不一致	
2	上層路盤工	0.070000	一致・不一致	
3	下層路盤工	0.140000	一致・不一致	

項番	項目	幅	高さ（標高）	チェック結果	備考
4	下層路盤工横断構成点1	0.000000	167.954000	一致・不一致	
5	下層路盤工横断構成点2	-3.200000	167.890000	一致・不一致	
6	下層路盤工横断構成点3	-3.250000	167.890000	一致・不一致	
7	下層路盤工横断構成点4	-3.250000	167.799000	一致・不一致	
8	下層路盤工横断構成点5	-3.200000	167.799000	一致・不一致	
9	下層路盤工横断構成点6	-3.200000	167.750000	一致・不一致	
10	下層路盤工横断構成点7	0.000000	167.814000	一致・不一致	
11	下層路盤工横断構成点8	0.000000	167.954000	一致・不一致	

横断面（舗装工）

断面名0 23+ 0.000 (88 / 134)

左右新規編集前断面次断面選択断面自動

出来形管理断面名追加距離

○0 18+ 12.803372.802

○0 18+ 15.000375.000

○0 19+ 0.000380.000

○0 19+ 1.616381.616

○0 19+ 10.000390.000

○0 19+ 10.000390.000

○0 19+ 13.274393.274

○0 20+ 0.000400.000

○0 20+ 5.000405.000

○0 20+ 5.000405.000

○0 21+ 0.000420.000

○0 21+ 10.000430.000

○0 21+ 10.000430.000

○0 22+ 0.000440.000

○0 23+ 0.000460.000

○0 23+ 15.000475.000

○0 24+ 0.000480.000

計画高167.954 m

構築形状の選択下層路盤工編集

縦断計画との高低差-0.110 m 道路中心との離れ0.0000 m 1行目

☐ 現地盤交点まで作成 すり付け


☐ 標準幅員・片勾配・拡幅から計算

No.	構成要素	モード	比	n(%)	距離	高低差	CLからの離れ	標高
1	その他	距離+高低差	-50.000	-2.00	3.2000	-0.064	3.2000	167.890
2	その他	距離+高低差	0.000	0.00	0.0500	0.000	3.2500	167.890
3	その他	距離+高低差	0.000	0.00	0.0000	-0.091	3.2500	167.799
4	その他	距離+高低差	0.000	0.00	-0.0500	0.000	3.2000	167.799
5	その他	距離+高低差	0.000	0.00	0.0000	-0.049	3.2000	167.750
6	その他	距離+高低差	-50.000	-2.00	-3.2000	0.064	0.0000	167.814
7	その他	距離+高低差	0.000	0.00	0.0000	0.140	0.0000	167.954
8								


横断面（舗装工）

断面 ： NO.23・舗装工-右側

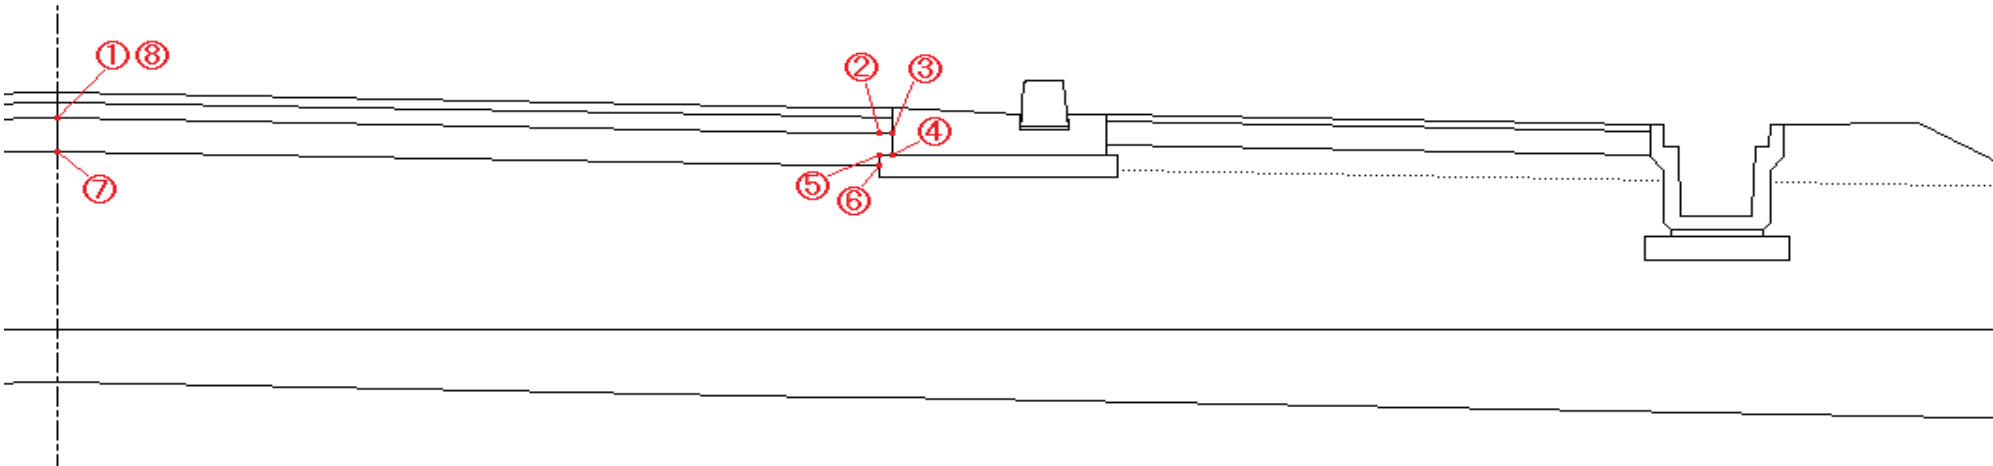

【読取り結果】
【チェックポイント】

項番	項目	舗装厚	チェック結果	備考
1	表層工	0.040000	一致 不一致	
2	上層路盤工	0.070000	一致 不一致	
3	下層路盤工	0.140000	一致 不一致	

項番	項目	幅	高さ（標高）	チェック結果	備考
4	下層路盤工横断構成点1	0.000000	167.954000	一致 不一致	
5	下層路盤工横断構成点2	3.200000	167.890000	一致 不一致	
6	下層路盤工横断構成点3	3.250000	167.890000	一致 不一致	
7	下層路盤工横断構成点4	3.250000	167.799000	一致 不一致	
8	下層路盤工横断構成点5	3.200000	167.799000	一致 不一致	
9	下層路盤工横断構成点6	3.200000	167.750000	一致 不一致	
10	下層路盤工横断構成点7	0.000000	167.814000	一致 不一致	
11	下層路盤工横断構成点8	0.000000	167.954000	一致 不一致	

横断面（舗装工）

断面名 0 23+ 0.000 (88 / 134) [左] [右] [新規] [編集] [前断面] [次断面] [選択] [断面自動]

出来形	管理断面名	追加距離
○	0 18+ 12.803	372.802m
○	0 18+ 15.000	375.000m
○	0 19+ 0.000	380.000m
○	0 19+ 1.616	381.616m
○	0 19+ 10.000	390.000m
○	0 19+ 10.000	390.000m
○	0 19+ 13.274	393.274m
○	0 20+ 0.000	400.000m
○	0 20+ 5.000	405.000m
○	0 20+ 5.000	405.000m
○	0 21+ 0.000	420.000m
○	0 21+ 10.000	430.000m
○	0 21+ 10.000	430.000m
○	0 22+ 0.000	440.000m
○	0 23+ 0.000	460.000m
○	0 23+ 15.000	475.000m
○	0 24+ 0.000	480.000m

計画高 167.954 m ☐ 現地盤交点まで作成 すり付け

構築形状の選択 下層路盤工-1 [編集] ☐ 標準幅員・片勾配・拡幅から計算

縦断計画との高低差 -0.110 m 道路中心との離れ 0.0000 m 1行目

No.	構成要素	モード	比	n(%)	距離	高低差	CLからの離れ	標高
1	その他	距離+高低差	-50.000	-2.00	3.2000	-0.064	3.2000	167.890
2	その他	距離+高低差	0.000	0.00	0.0500	0.000	3.2500	167.890
3	その他	距離+高低差	0.000	0.00	0.0000	-0.091	3.2500	167.799
4	その他	距離+高低差	0.000	0.00	-0.0500	0.000	3.2000	167.799
5	その他	距離+高低差	0.000	0.00	0.0000	-0.049	3.2000	167.750
6	その他	距離+高低差	-50.000	-2.00	-3.2000	0.064	0.0000	167.814
7	その他	距離+高低差	0.000	0.00	0.0000	0.140	0.0000	167.954
8								